




B1

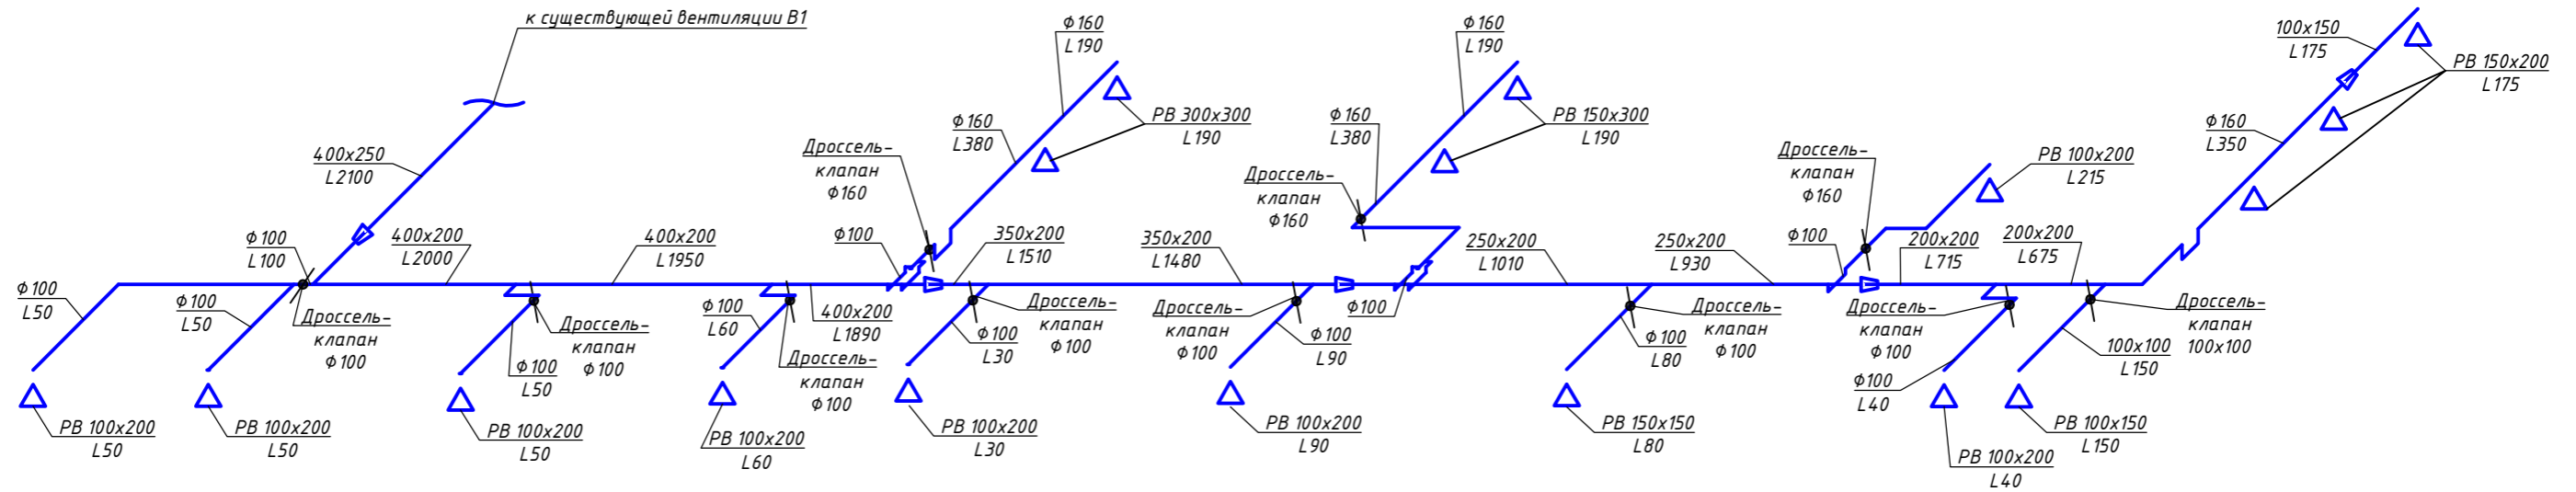

П1

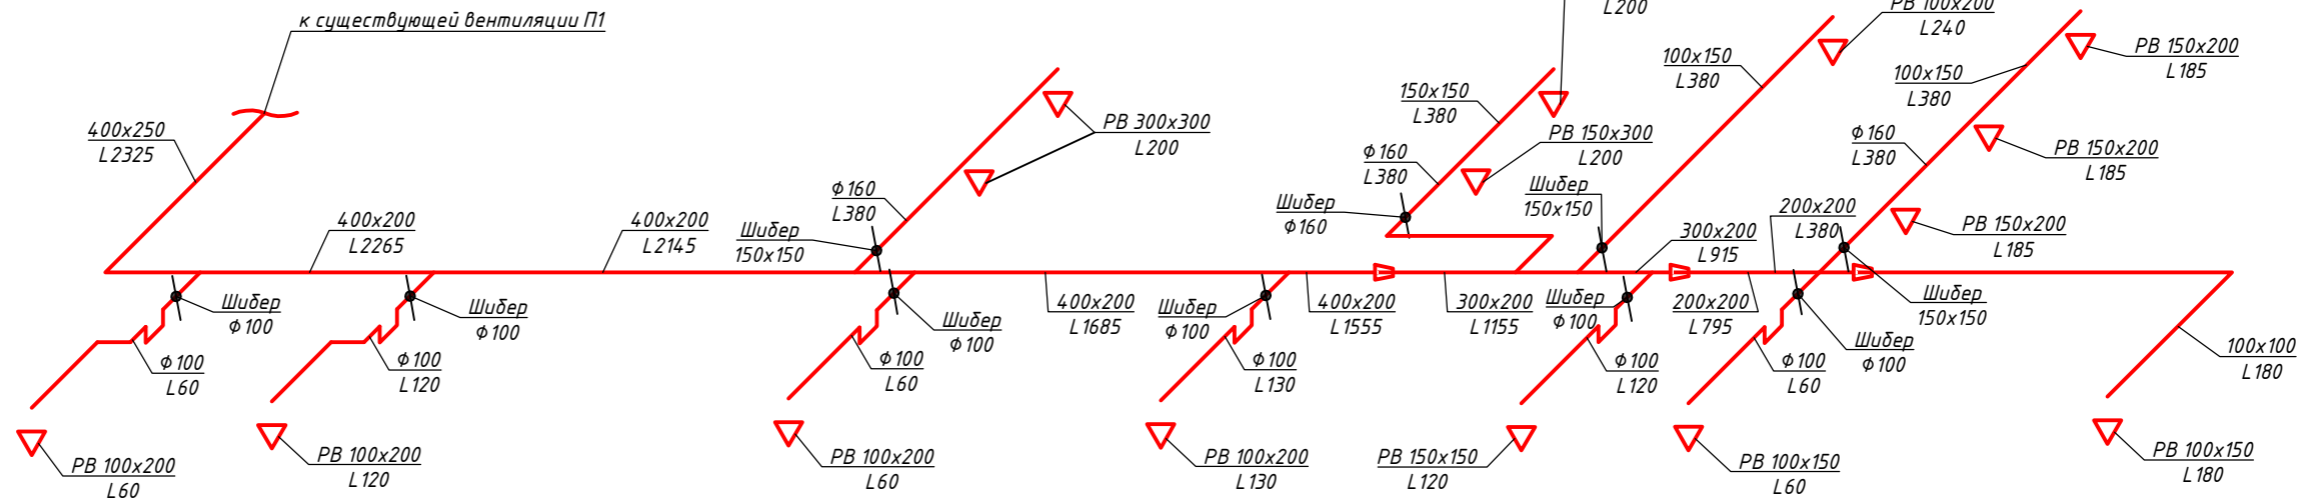


B2

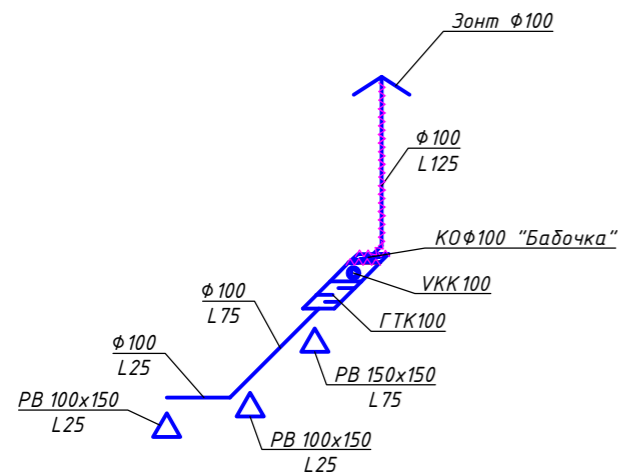

						15.11./2020-0B			
						ПАО "Трансконтейнер"			
Изм.	Кол.уч	Лист	№ док.	Подпись	Дата	Административное здание (2-ой этаж) ПАО "Трансконтейнер", Красноярский край, г. Красноярск, ул. Рязанская 12	Стадия	Лист	Листов
Выполнил	Богомолов	Е.А.					ИД	1	2
Проверил	Кульков	Р.С.					ИП Кучешев В.В.		
						Исполнительная схема №1. Системы вентиляции П1, В1, В2			


Взам. инв.Н
Подпись и дата
Инв.Н подл.

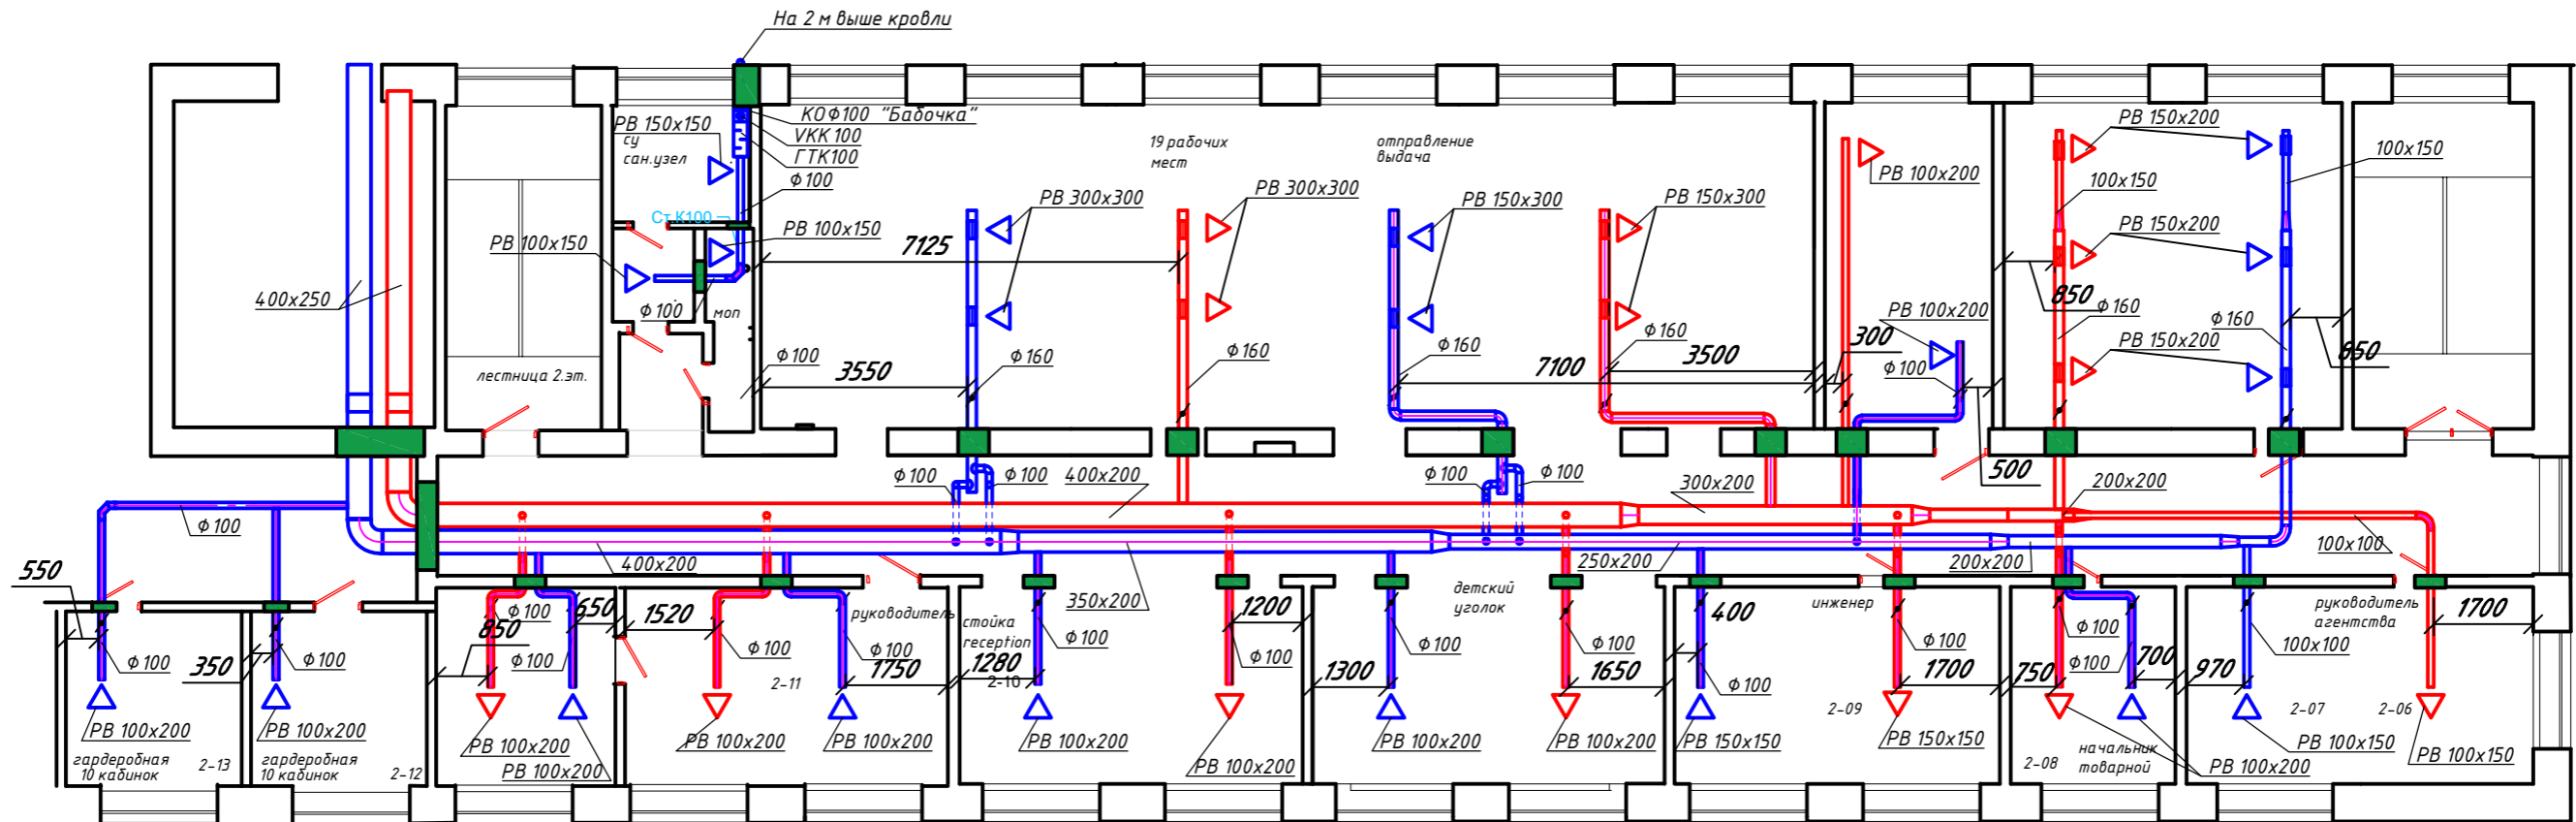

■ - место прохода через стену

Инв.№ подл.
Подпись и дата
Взам. инв.№

ПАО "Трансконтейнер"					
Изм.	Кол.уч.	Лист	№ док.	Подпись	Дата
Выполнил					
Проверил					
				Стадия	Лист
					Листов

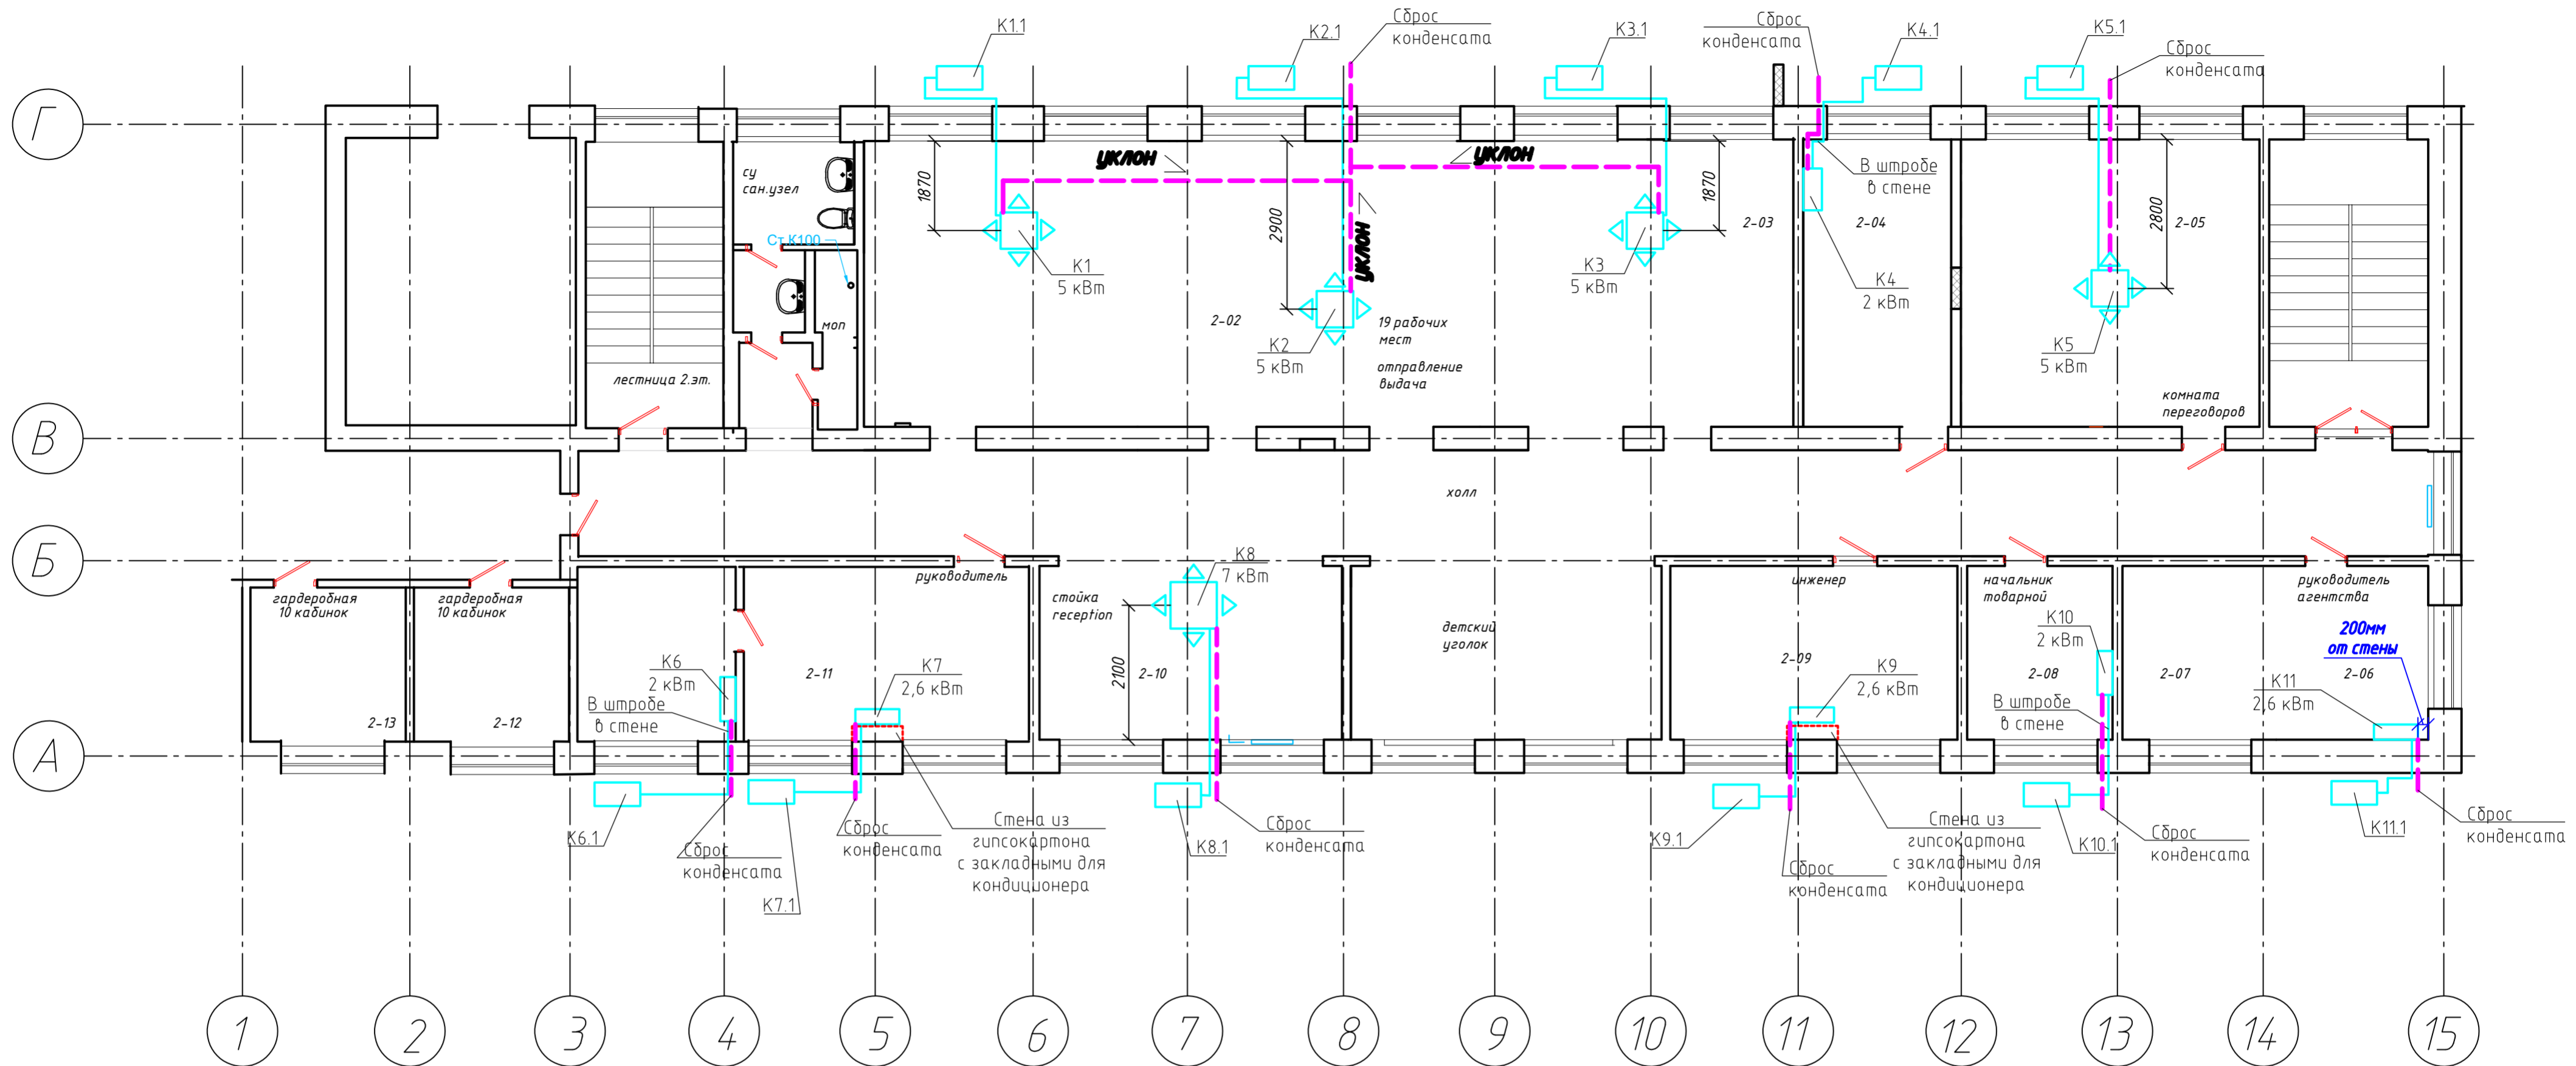

Условные обозначения:

- Конденсатопровод
- Фреонопровод
- Внутренний/наружный блок сплит-системы
- ◀▶▶▶ Внутренний блок кассетного типа сплит-системы

ПАО "Трансконтейнер"					
Изм.	Кол.уч.	Лист	№ док.	Подпись	Дата
Выполнил					
Проверил					
				Стадия	Лист
					Листов

Инв. № подл. Подпись и дата
 Взам. инв. № Инв. № дубл.
 Подп. и дата